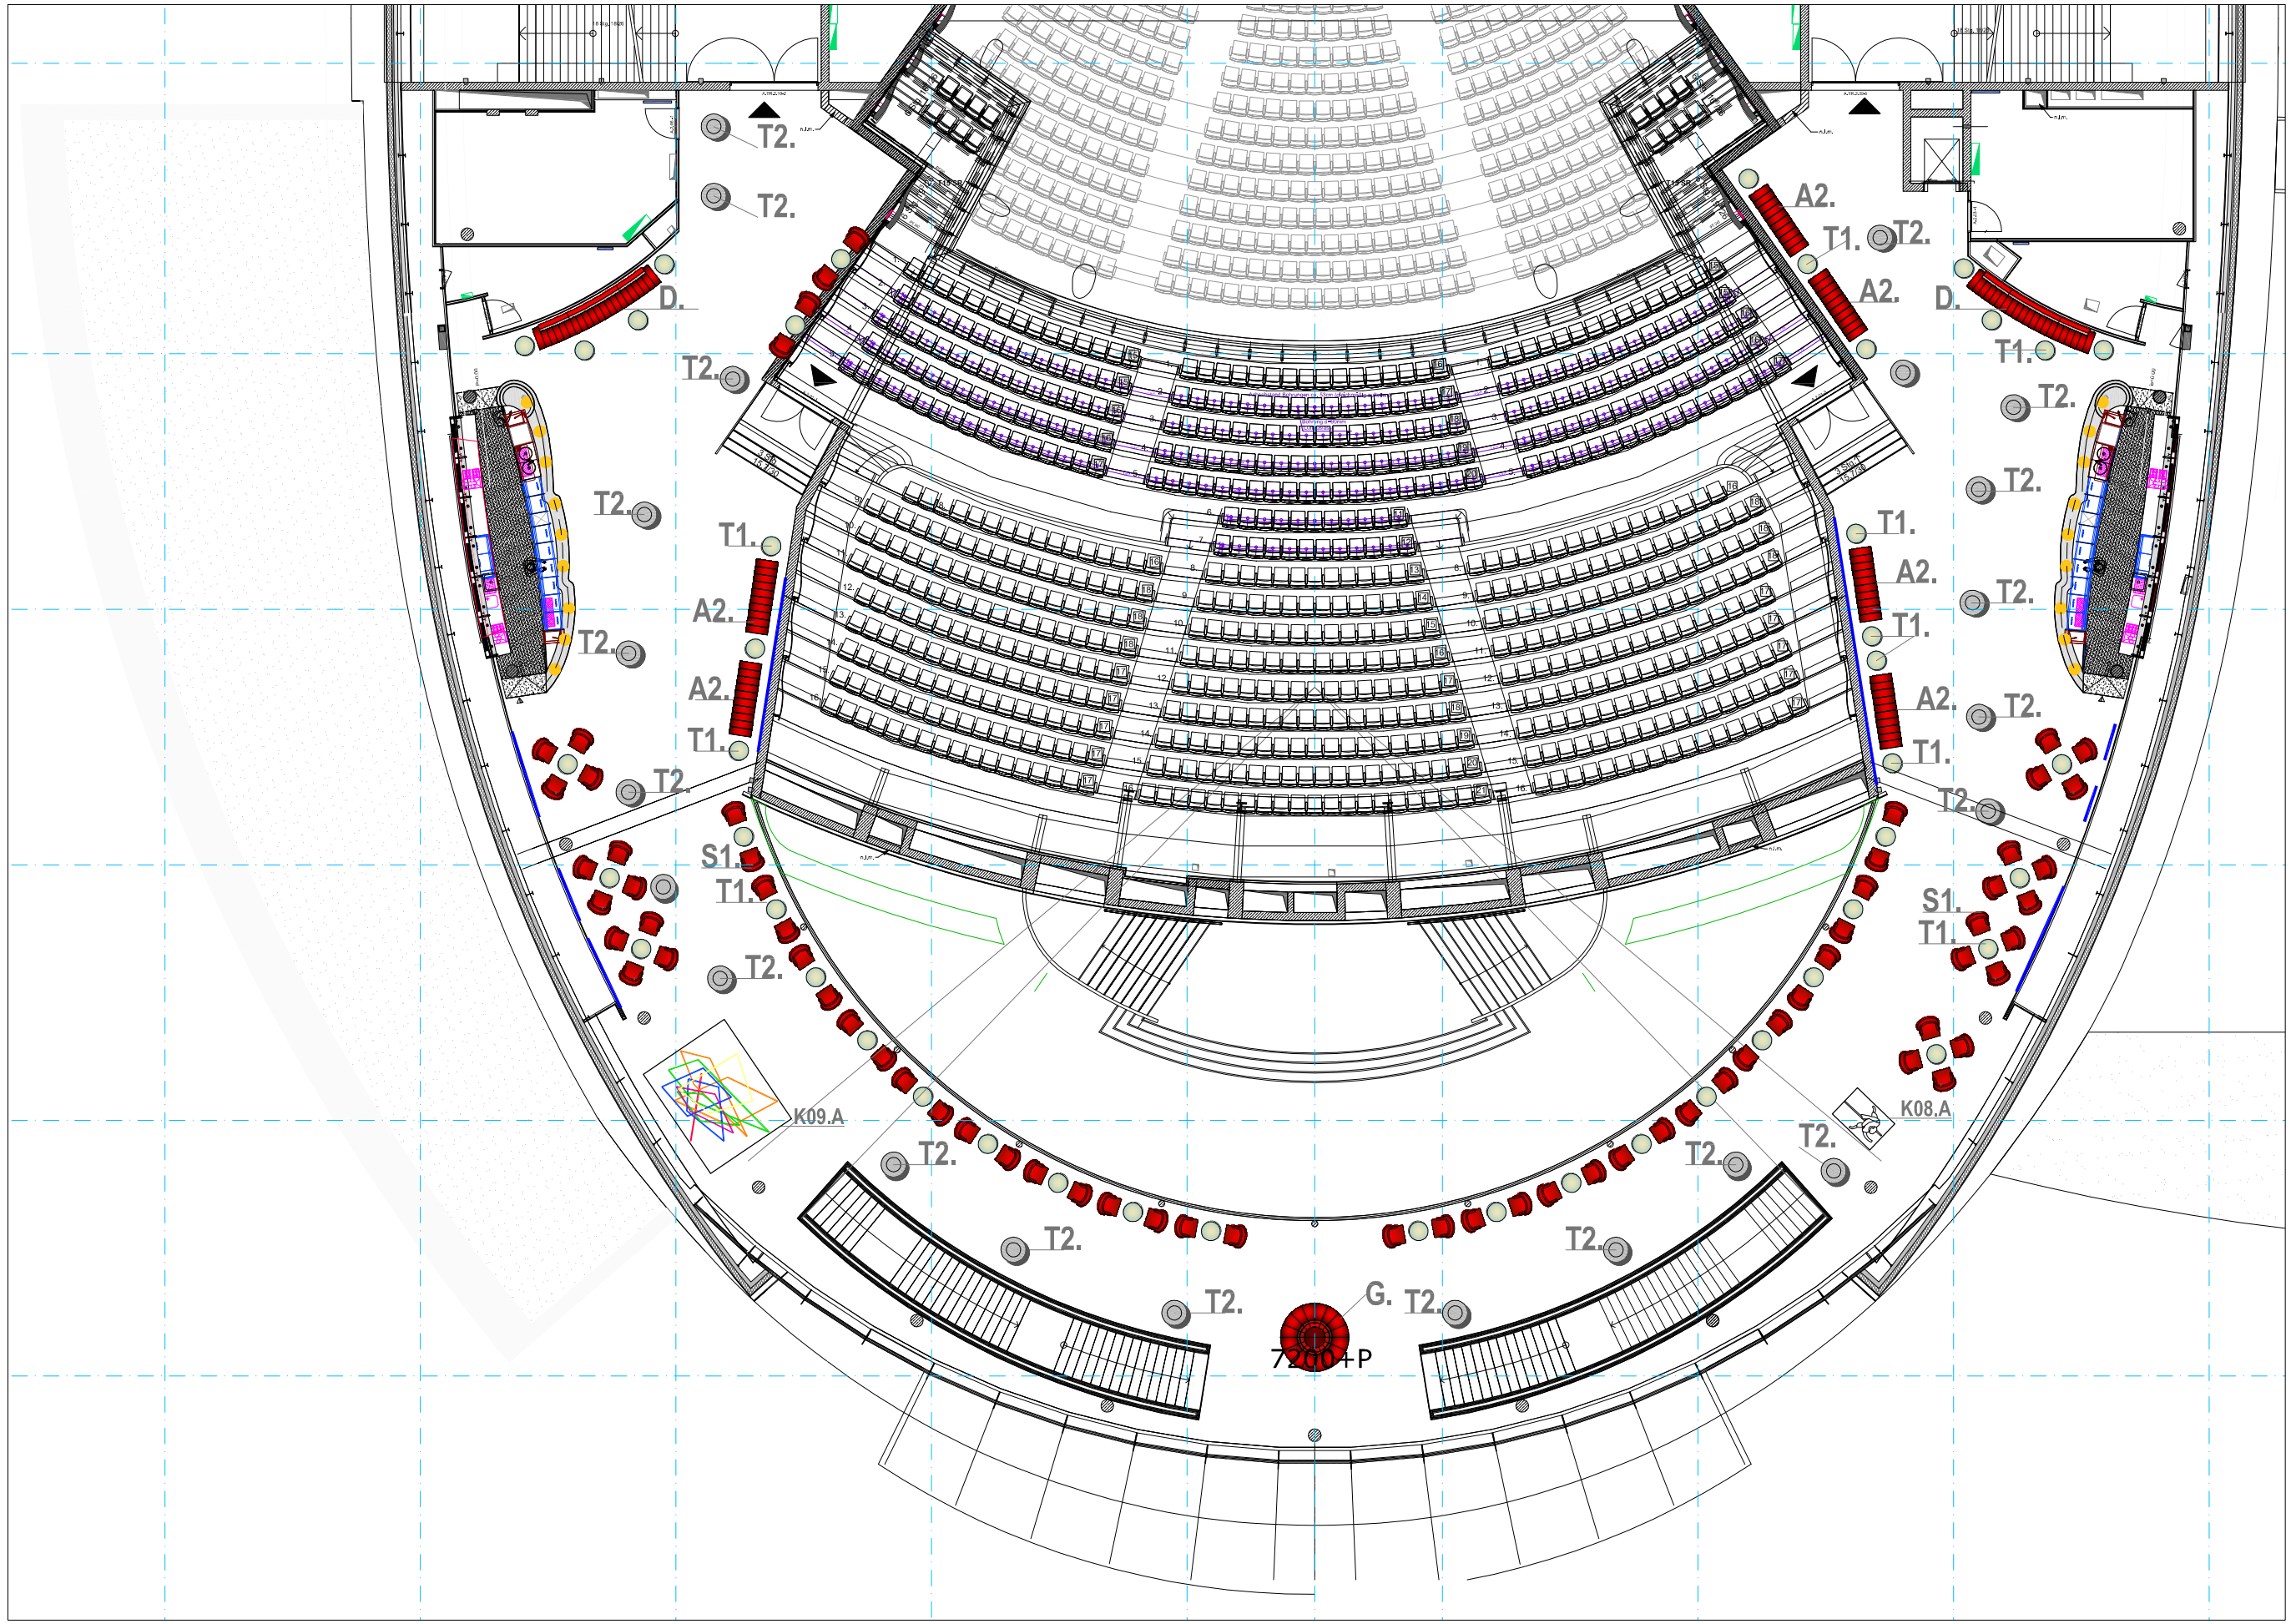

AMA GROUP

ASSOCIATED ARCHITECTS BV

Fort Willemweg 13
6219 PA MAASTRICHT
T +31(0)43 350 02 34
F +31(0)43 325 52 36
E info@ama-group.info
www.ama-group.info

3053 HH4-Hamburg

AS BUILT A3 - 1:200

12 NOVEMBER 2014 1 20 JANUARI 2015

RANGFOYER NIVEAU 02

BREEAM.NL EXPERTS IN DUURZAAM BOUWEN